


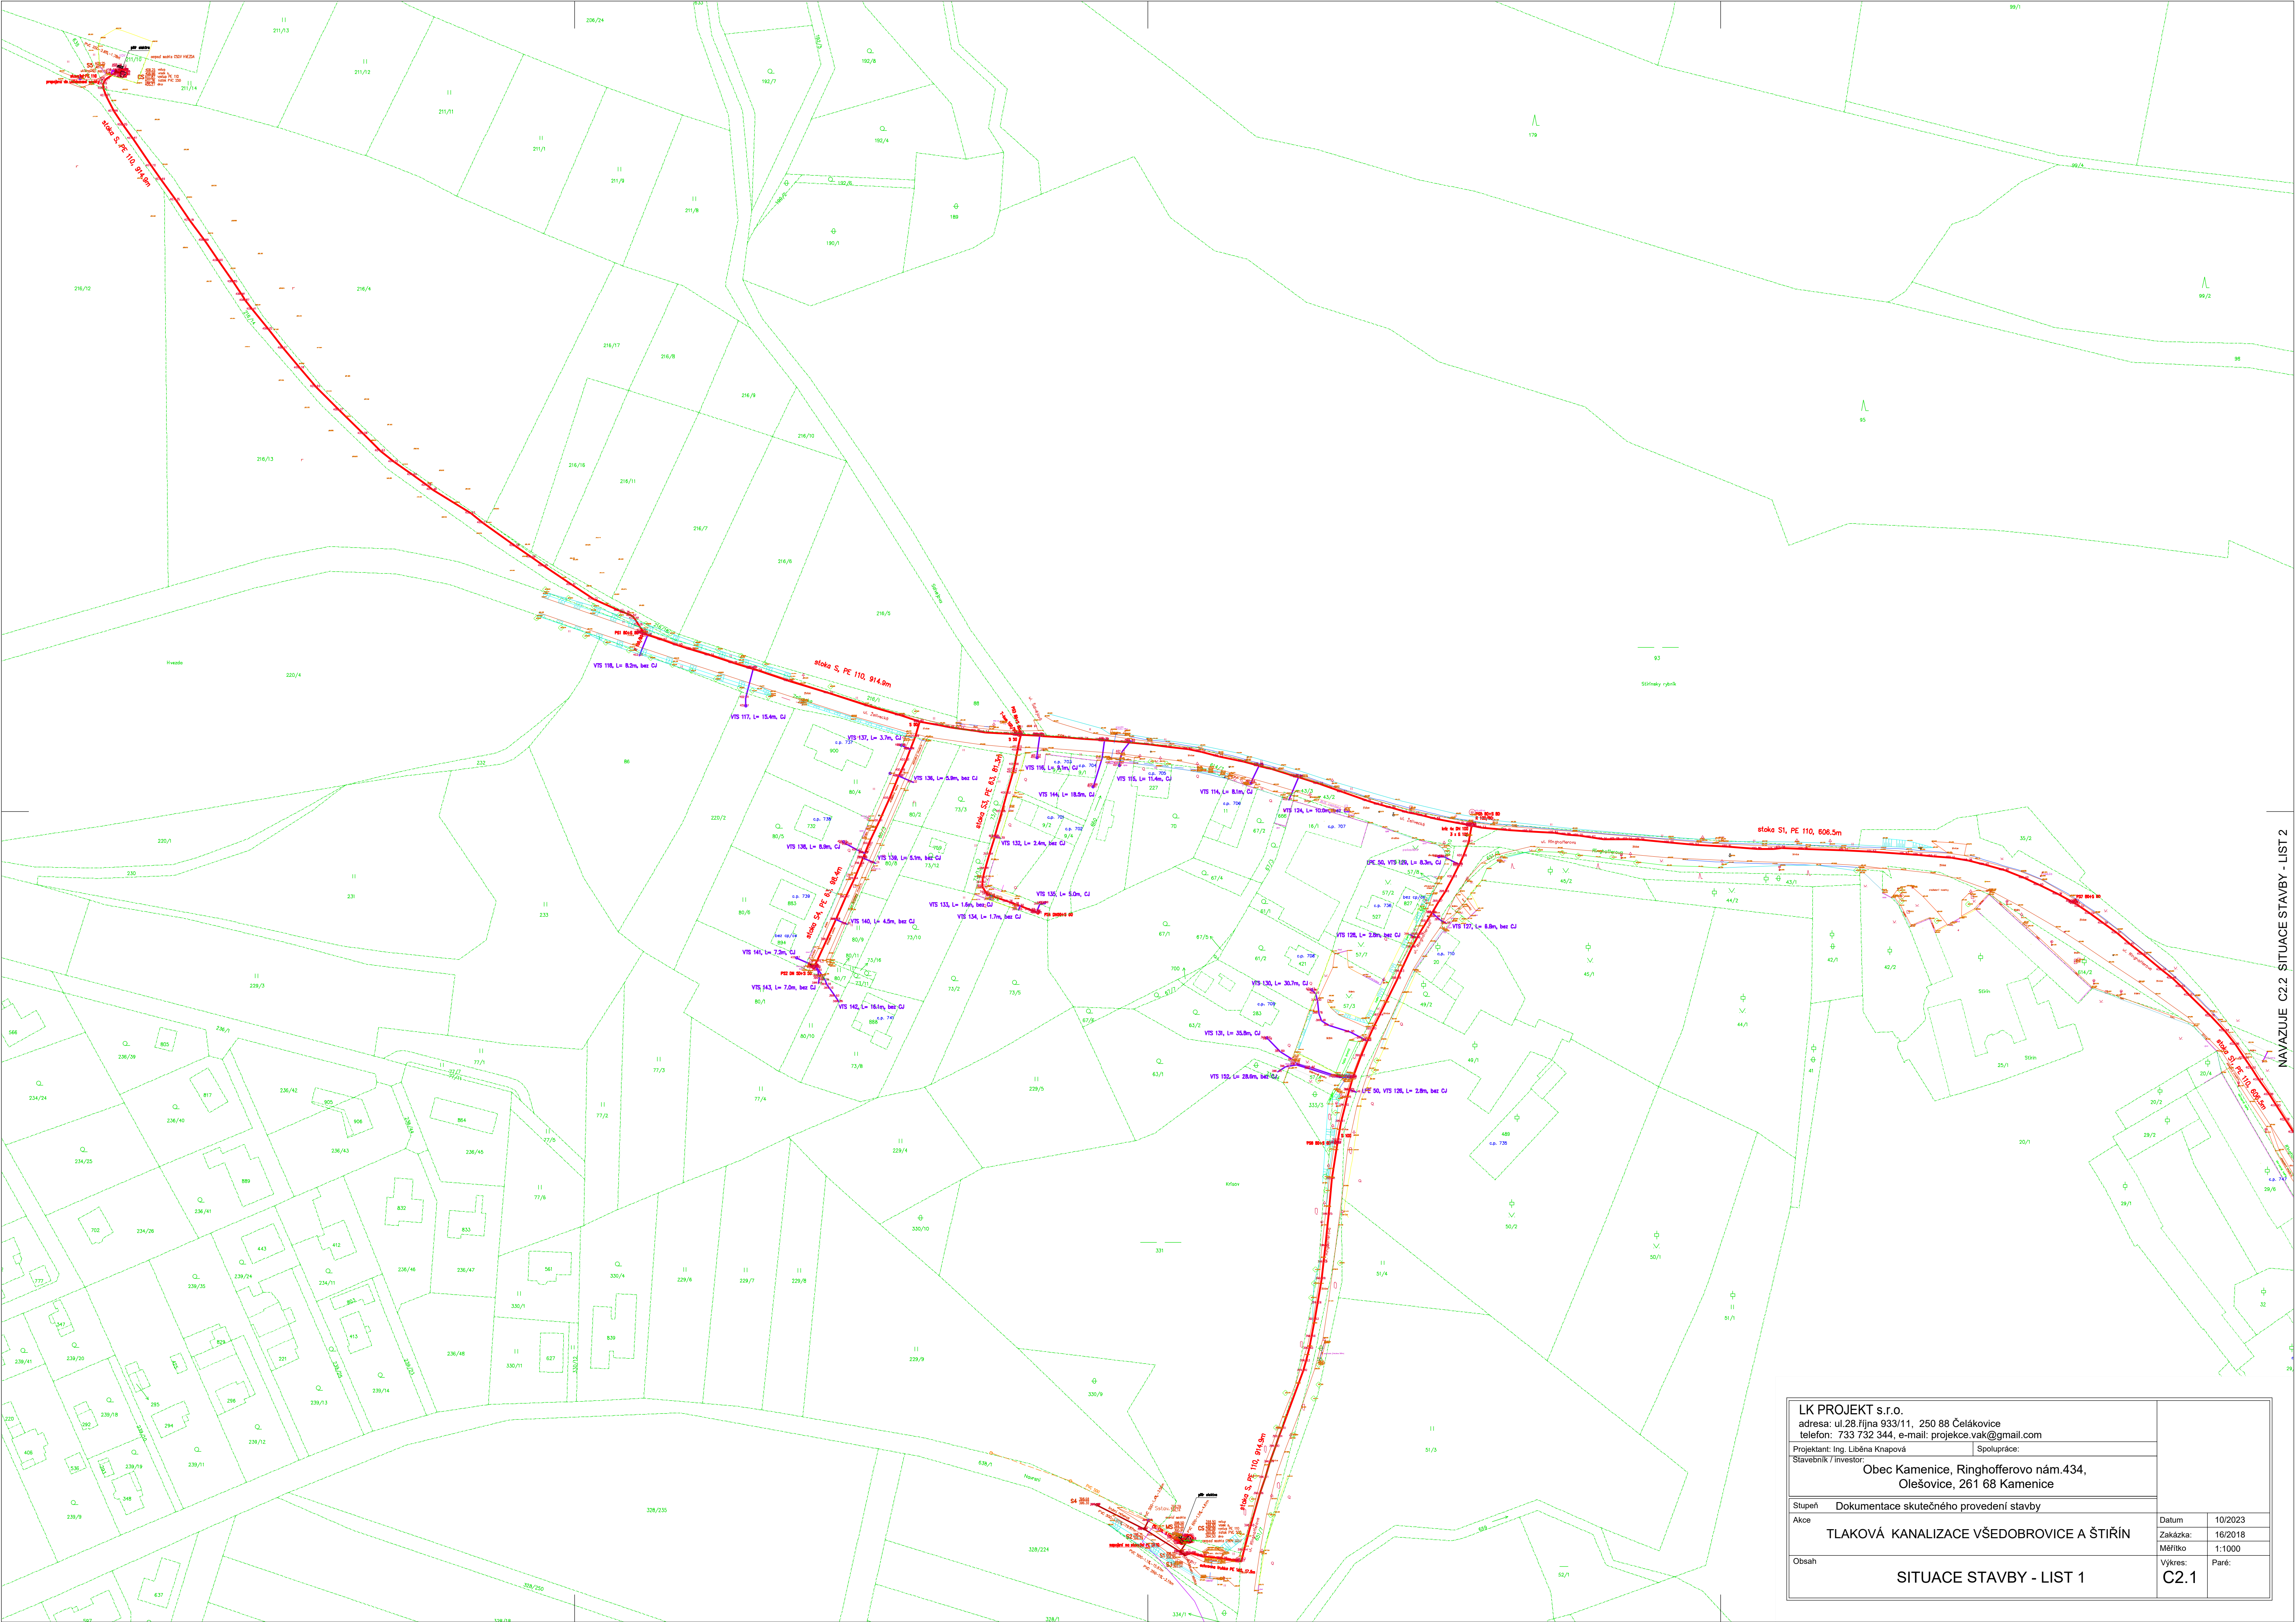

LK PROJEKT s.r.o. adresa: ul.28.líjna 933/11, 250 88 Čelákovice telefon: 733 732 344, e-mail: projekce.vak@gmail.com				
Projektant: Ing. Liběna Knapová		Spolupráce:		
Stavebník / investor:		Obec Kamenice, Ringhofferovo nám.434, Olešovice, 261 68 Kamenice		
Stupeň	Dokumentace skutečného provedení stavby			
Akce	TLAKOVÁ KANALIZACE VŠEDOBROVICE A ŠTÍŘÍN			
Obsah			Datum	10/2023
			Zakázka:	16/2018
			Měřítko	1:1000
		Výkres:	Paré:	
		C2.1		