


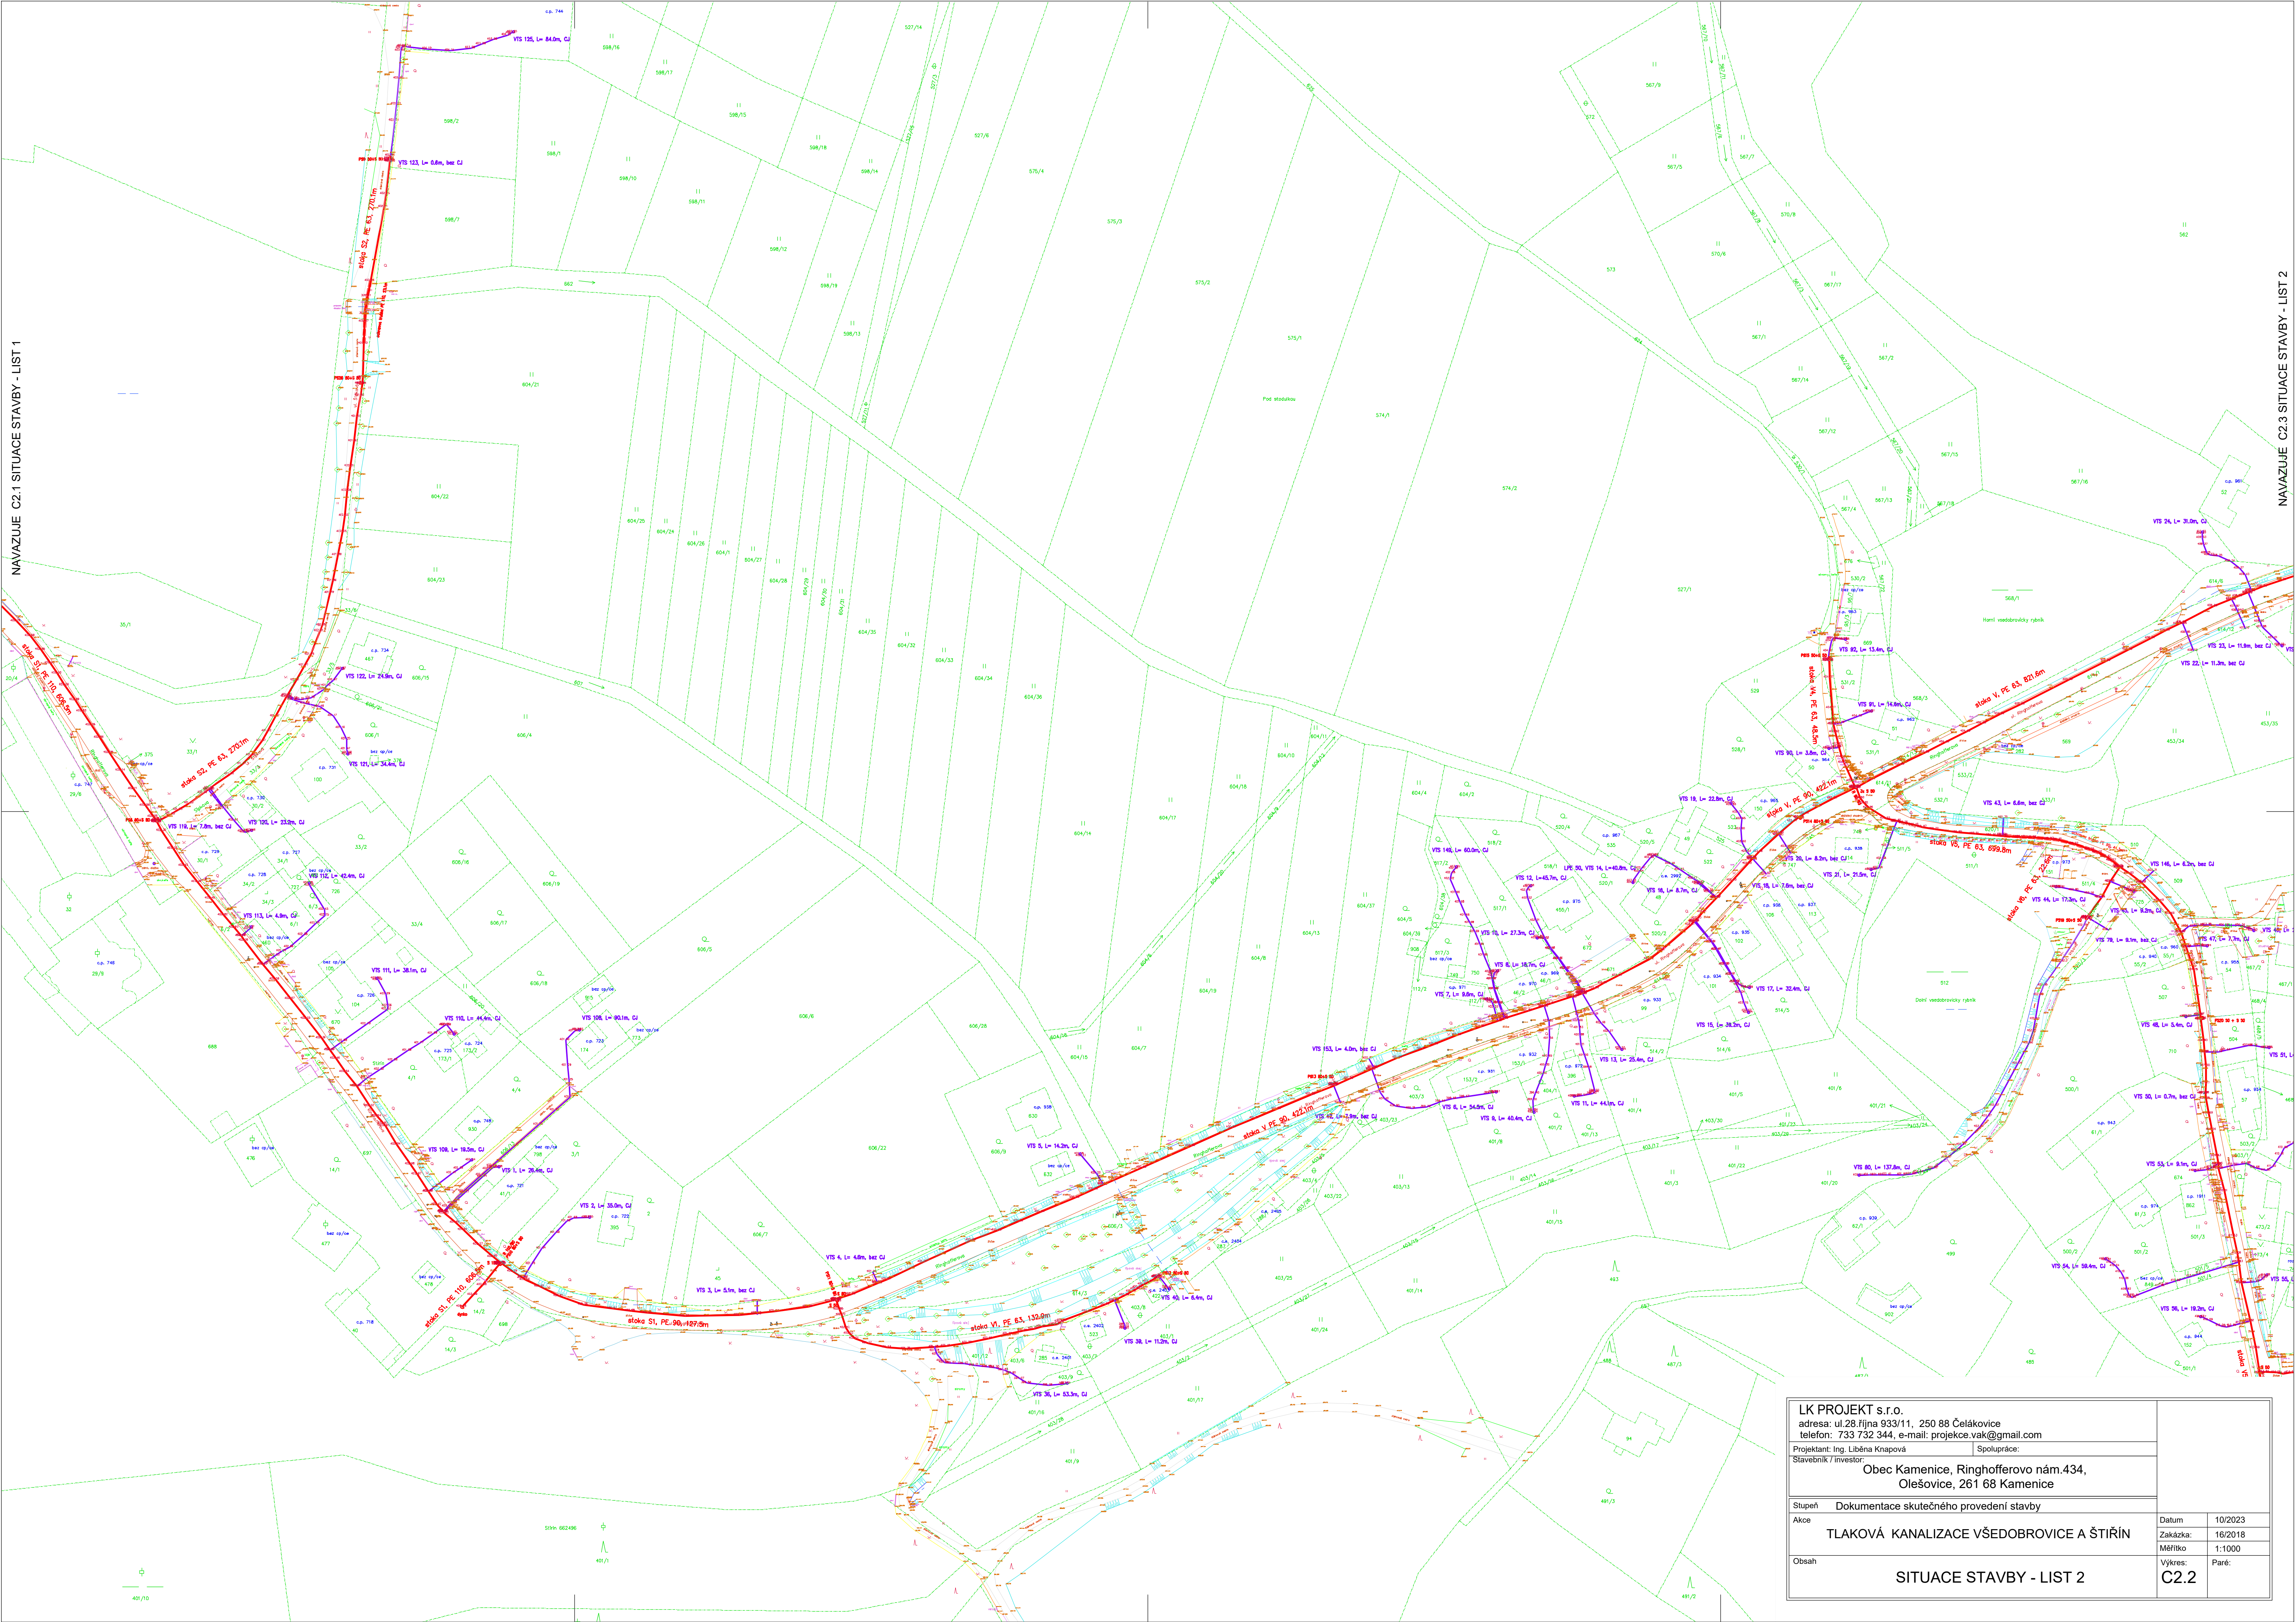

LK PROJEKT s.r.o. adresa: ul.28 října 933/11, 250 88 Čelákovice telefon: 733 732 344, e-mail: projekce.vak@gmail.com	
Projektant: Ing. Liběna Knapová	Spolupráce:
Stavebník / investor: Obec Kamenice, Ringhofferovo nám.434, Olešovice, 261 68 Kamenice	
Stupeň: Dokumentace skutečného provedení stavby	Datum: 10/2023
Akce: TLAKOVÁ KANALIZACE VŠEDOBROVICE A ŠTÍŘÍN	Zakázka: 16/2018
Obsah: SITUACE STAVBY - LIST 2	Měřítko: 1:1000
	Výkres: C2.2
	Paré: